

06-10-2025

Czeska Wieś, 03.10.2025 r.

ZGK.7012.1.194.2025

Ilość załączników.....

Podpis.....

Nr.....

GMINA OLSZANKA

Olszanka 16

49-332 Olszanka

Dot.: warunki techniczne podłączenia do sieci wodociągowej.


Zakład Gospodarki Komunalnej w Olszance z/s w Czeskiej Wsi zapewnia dostawę wody do projektowanego budynku magazynowego, zlokalizowanego na działce Dz. Nr 99/1 w Olszance, Gmina Olszanka, na następujących warunkach technicznych:

1. Opracować projekt techniczny przyłącza (schemat, rysunek), zaprojektować:
 - a) włączenie do sieci wodociągowej PVC Dn 90mm, zlokalizowanej w poboczu drogi gminnej Dz. Nr 223/6 poprzez wcinę na wysokości istniejącego hydrantu ppoż., przy posesji Nr 33 na ulicy Słonecznej, za wciną przewidzieć zasuwę odcinającą Dn80mm w obudowie teleskopowej ze skrzynką uliczną,
 - b) do działki Dz. Nr 99/1 doprowadzić rurociąg z PEHD o średnicy Dn 90mm, na końcu zabudować podziemny hydrant ppoż. Dn 80mm, następnie przyłączyć do budynku doprowadzić przewodem PE Dn 50 mm lub o średnicy dostosowanej do zapotrzebowania projektowego,
 - c) trasę rurociągu oznakować,
 - d) całość robót instalacyjno-montażowych wykonać metodą zgrzewania doczołowego lub/i elektrooporowego;
2. Trasa przyłączy powinna być wolna od nasadzeń i zabudowy;
3. Projekt (schemat, rysunek) należy uzgodnić z tut. Zakładem.
4. Wcinę do sieci wodociągowej należy wykonać w obecności pracownika tut. Zakładu.
5. Przed zasypaniem:
 - zgłosić do odbioru w tut. Zakładzie;

- wykonać próby szczelności w obecności przedstawiciela Zakładu;
 - zlecić geodecie sporządzenie inwentaryzacji geodezyjnej;
6. Oznakować lokalizację skrzynek ulicznych
 7. Przeprowadzić dezynfekcję rurociągu.
 8. Zasuwy wodociągowe oznakować tabliczkami informacyjnymi i obrukować z kostki betonowej bądź elementem prefabrykowanym.
 9. Opomiarowanie wykonać wodomierzem klasy C o przepływie $\max=1,5\text{m}^3/\text{h}$ na konsoli wodomierzowej w pozycji horyzontalnej - poziomej, za wodomierzem umieścić zawór antyskażeniowy typu EA,
 10. Całość wybudowanych odcinków stanowić będzie własność inwestora.

Wydane warunki posiadają ważność 2 lata od daty ich wydania.

KIEROWNIK
M. Rosiński
Marcin Rosiński

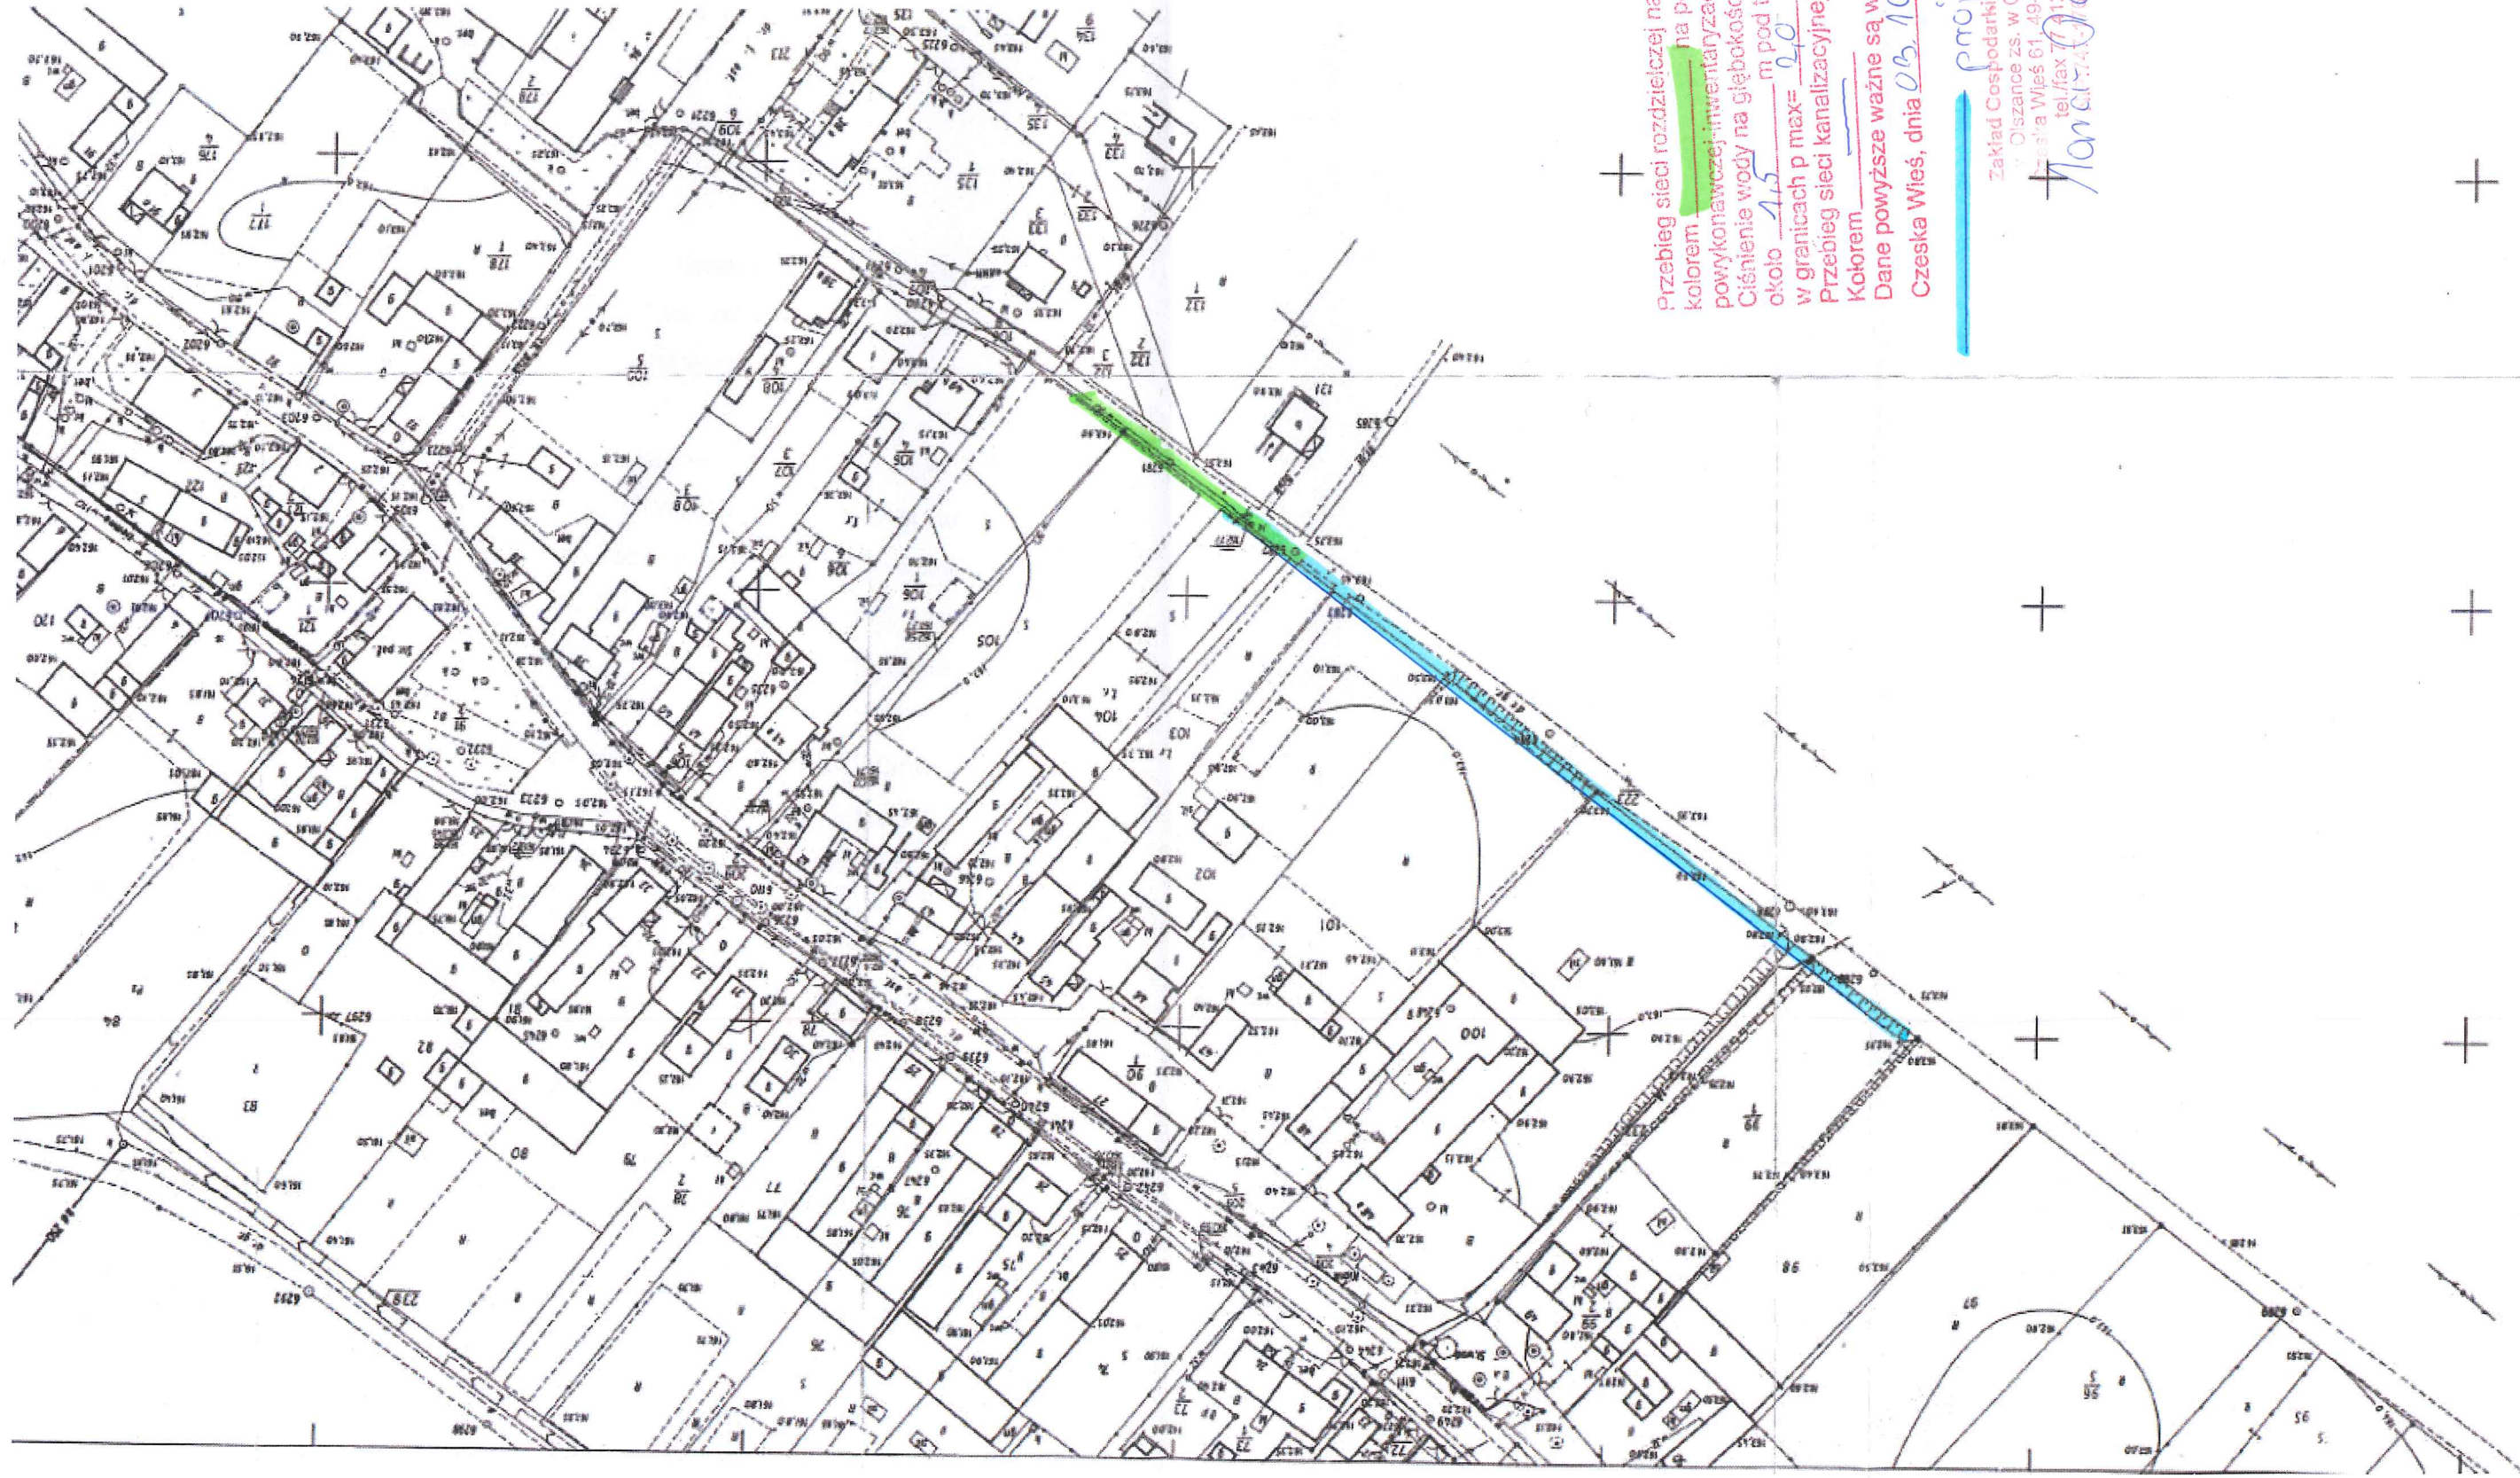

Przebieg sieci rozdzielczej naniesiono
kolorem [] na podstawie dokumentacji
powykonawczej inwentaryzacji technicznej.
Ciężnienie wody na głębokości ułożenia sieci
około 1,5 m pod terenem waha się
w granicach $p \max = \underline{2,0}$ atm $p \min = \underline{0,5}$ atm
Przebieg sieci kanalizacyjnej naniesiono
kolorem []
Dane powyższe ważne są w okresie dwóch lat.
Czeska Wieś, dnia 03.10.2005 r.

projektowane projektowa
Zakład Gospodarki Komunalnej
w Olszance z s. w. Czeskiej Wsi
Czeska Wieś 61-49-332 Olszanka
tel./fax 71 12 20 60
Nancl: 71 12 20 60