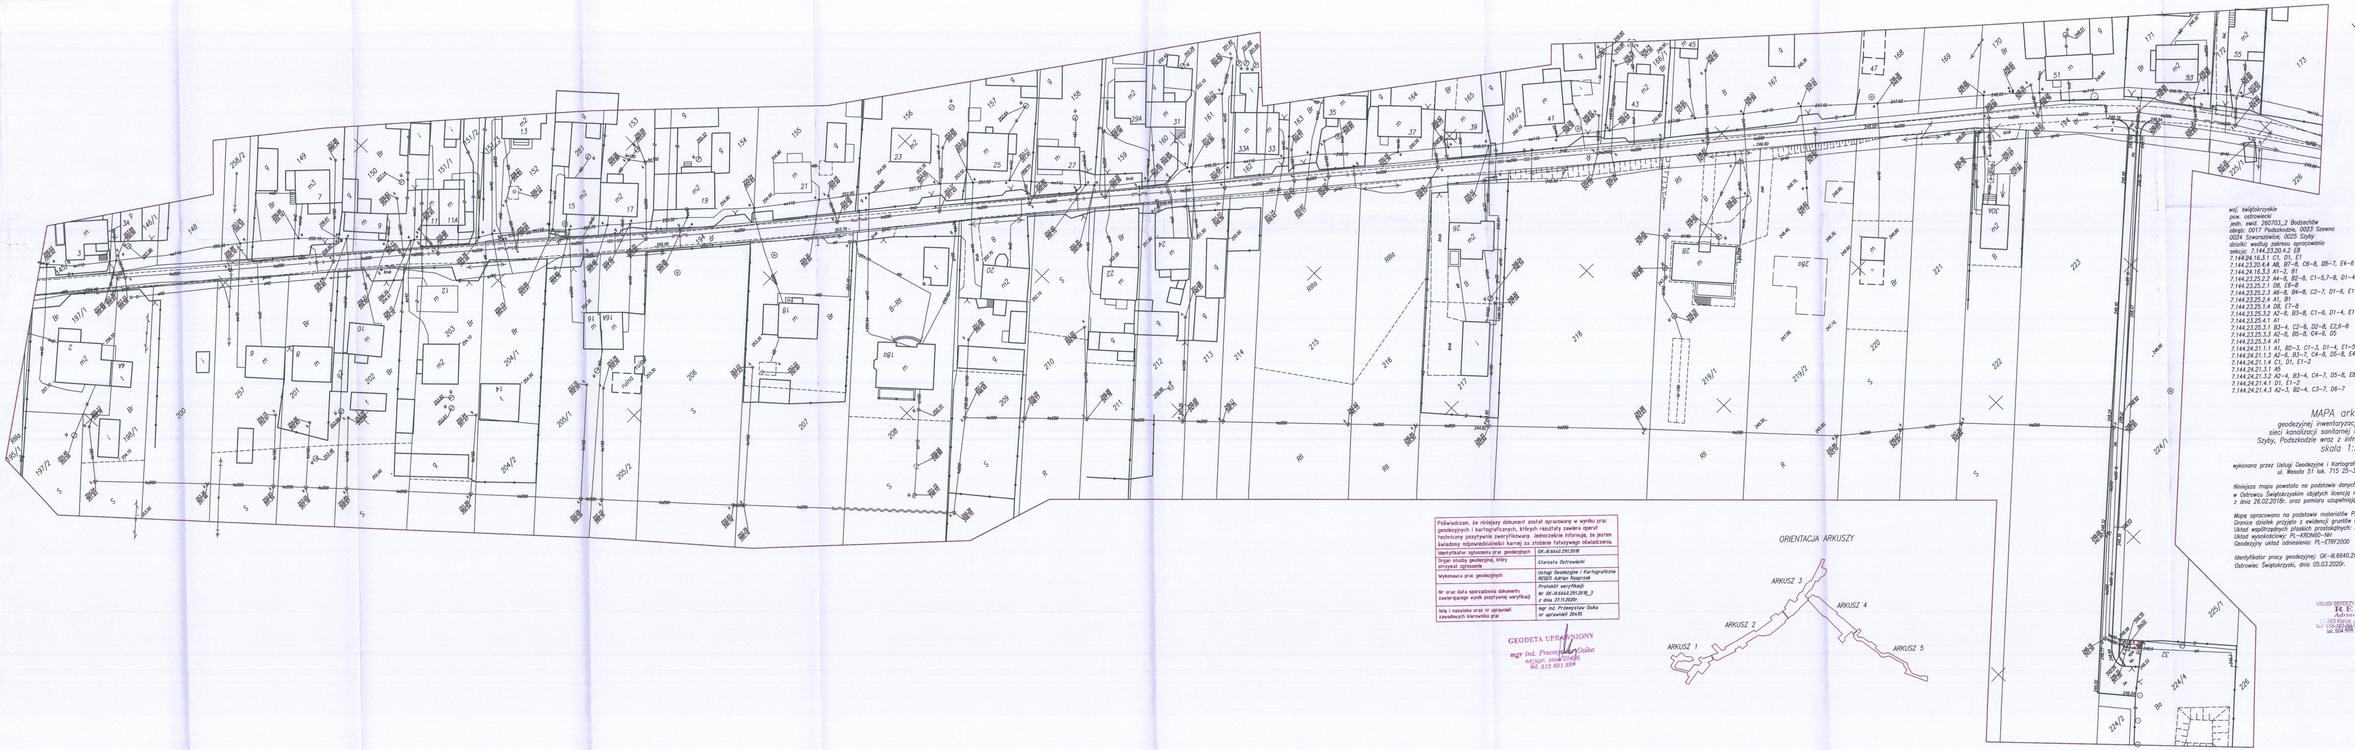

woj. świętokrzyskie
pow. ostrowiecki
jedn. ewid. 260703_2 Bodzechów
0024 Szwarszowice, 0025 Szyby
działki ewidencyjne objęte opracowaniem
7.144.23.20.4.2 ŁB
7.144.24.16.3.1 C1, D1, E1
7.144.23.20.4.4 A6, B7–8, C6–8, D5–7, E4–6
7.144.24.16.3.3 A1–2, B1
7.144.23.25.2.1 A4–6, B2–8, C1–5,7–8, D1–4,8, E1–3
7.144.23.25.2.1 D8, E6–8
7.144.23.25.2.3 A6–8, B4–8, C2–7, D1–6, E1–2
7.144.23.25.2.4 A1, B1
7.144.23.25.3.4 D8, E7–8
7.144.23.25.3.2 A2–8, B3–8, C1–8, D1–4, E1
7.144.23.25.4.1 A1
7.144.23.25.3.1 B3–4, C2–8, D2–8, E2,6–8
7.144.23.25.3.3 A2–8, B5–8, C4–8, D5
7.144.23.25.3.4 A1
7.144.24.21.1.1 A1, B2–3, C1–3, D1–5, E1–5
7.144.24.21.1.3 A2–6, B3–7, C4–8, D5–8, E4–6,8
7.144.24.21.1.4 C1, D1, E1–2
7.144.24.21.3.1 A5
7.144.24.21.3.2 A2–4, B3–4, C4–7, D5–8, E8
7.144.24.21.4.1 D1, E1–2
7.144.24.21.4.3 A2–3, B2–4, C3–7, D6–7

MAPA ark.4(5)

geodezyjnej inwentaryzacji powykonawczej
sieci kanalizacji sanitarnej w miejscowościach
Szyby, Podszkodzie wraz z infrastrukturą towarzyszącą

skala 1:500

wykonana przez Usługi Geodezyjne i Kartograficzne REGEO Adrian Kasprzak
ul. Wesoła 51 lok. 7/5 25–363 Kielce

Niniejsza mapa powstała na podstawie danych pozyskanych z P.O.D.G.K.
w Ostrowcu Świętokrzyskim objętych licencją nr GK–II.6640.291.2018_2607_KIS

Mapę opracowano na podstawie materiałów PZGiK.
Granice działek przyjęto z ewidencji gruntów i budynków.
Układ współrzędnych płaskich prostokątnych PL–2000 strefa 7
Układ wysokościowy PL–KRON60–NH
Geodezyjny układ odniesienia PL–ETRF2000

Identyfikator pracy geodezyjnej: GK–II.6640.291.2018
Ostrowiec Świętokrzyski, dnia 05.03.2020r.

Wykonawca:

GEODETA UPRAWNIONY
mgr inż. Przemysław Duka
nr upr. nr. 20469
tel. 513 651 334

Poświadczam, że niniejszy dokument został opracowany w wyniku prac geodezyjnych i kartograficznych, których rezultaty zawiera operat techniczny przyjęty/nie przyjęty/warunkowo. Jednocześnie informuję, że jestem świadomy odpowiedzialności karnej za złożenie fałszywego oświadczenia.

Identyfikator zgłoszenia prac geodezyjnych	GK–II.6640.291.2018
Organ służby geodezyjnej, który otrzymał zgłoszenie	Starosta Ostrowiecki
Wykonawca prac geodezyjnych	Usługi Geodezyjne i Kartograficzne REGEO Adrian Kasprzak

GEODETA UPRAWNIONY
mgr inż. Przemysław Duka
nr upr. nr. 20469
tel. 513 651 334

ORIENTACJA ARKUSZY

USŁUGI GEODEZYJNE I KARTOGRAFICZNE
REGEO
Adrian Kasprzak
ul. Wesoła 51 lok. 7/5
25-363 Kielce
tel. 504 699 116 www.regeo.pl

DOKUMENTACJA POWYKONAWCZA

PRZEDSIĘBIORSTWO INSTALACYJNO-BUDOWLANE
„BSZ"
mgr inż. Bogusław Duma
UPRAWNIENIA BUDOWLANE
do samodzielnego projektowania i kierowania robotami w specjalności instalacyjnej w zakresie sieci, instalacji i urządzeń wodociągowych i kanalizacyjnych
(decyzja, wydana przez Izbę Inżynierów Budownictwa nr: 27/Tbg/98) PWOD/0099/01/03