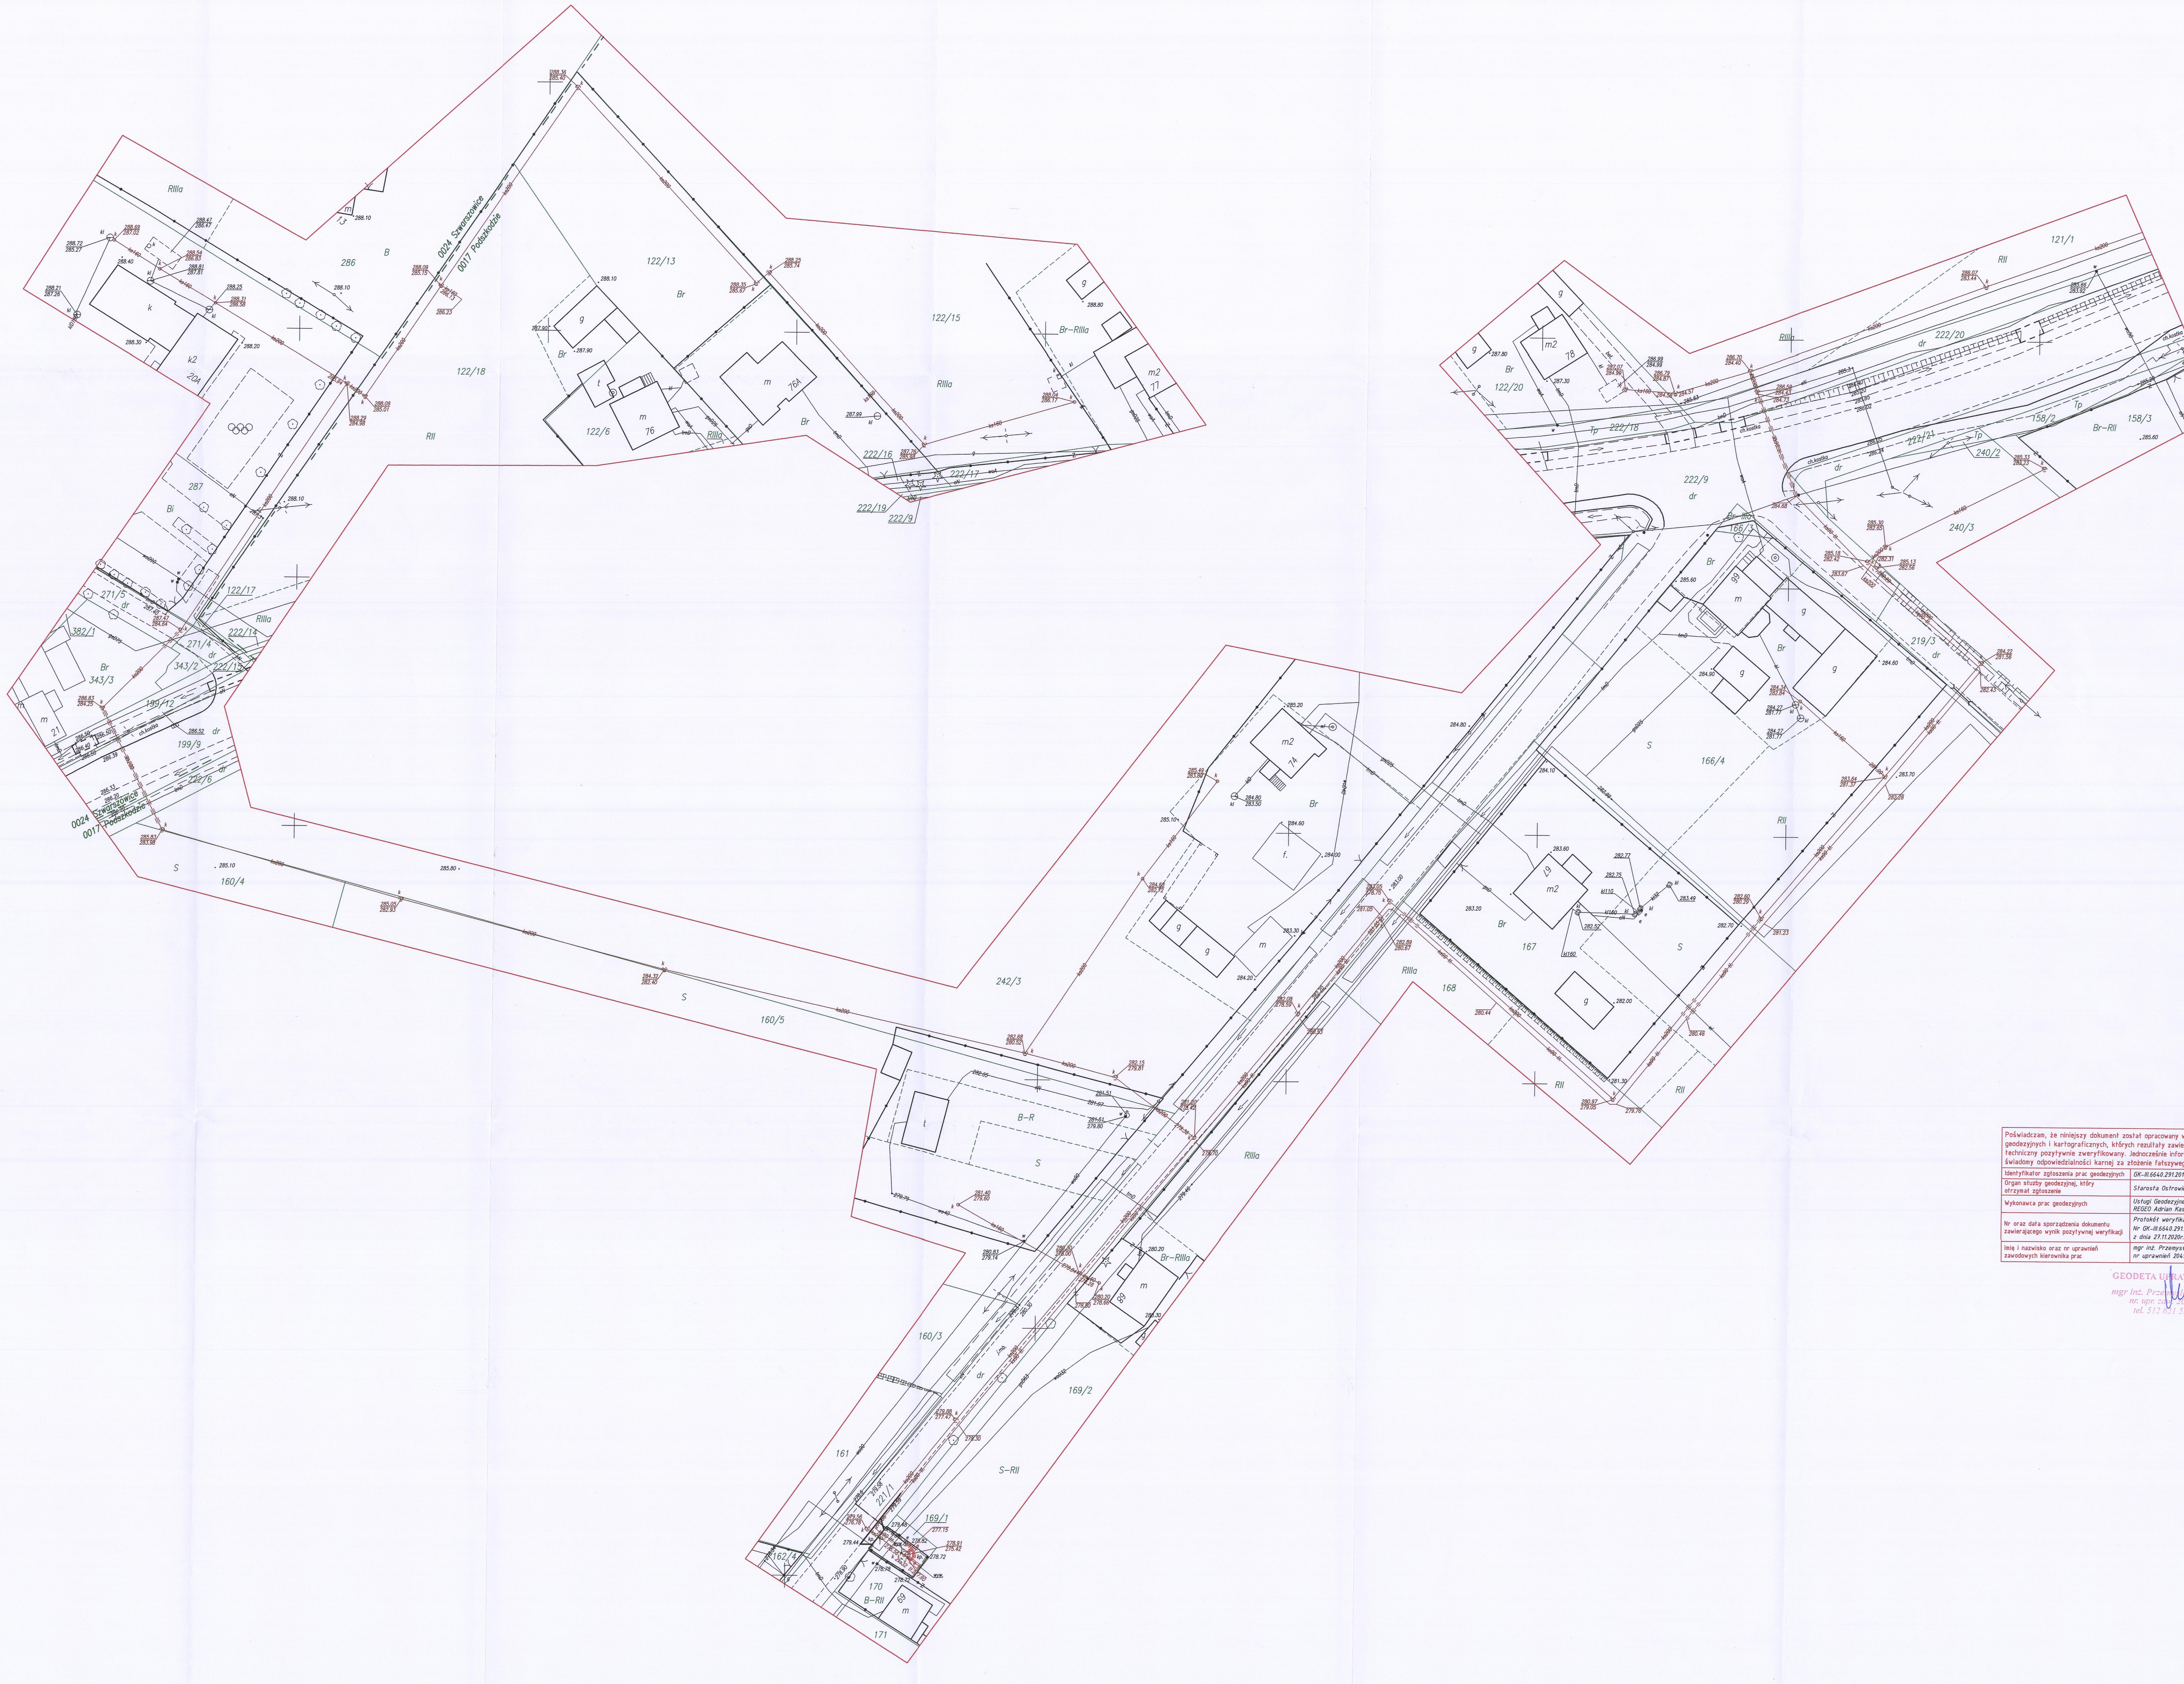

ORIENTACJA ARKUSZY

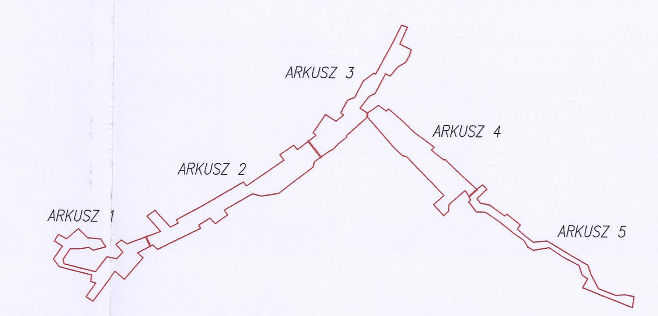

Poświadczam, że niniejszy dokument został opracowany w wyniku prac geodezyjnych i kartograficznych, których rezultaty zawiera operat techniczny pozytywnie zweryfikowany. Jednocześnie informuję, że jestem świadomy odpowiedzialności karnej za złożenie fałszywego oświadczenia.	
Identyfikator zgłoszenia prac geodezyjnych	GK-III.6640.291.2018
Organ służby geodezyjnej, który otrzymał zgłoszenie	Starosta Ostrowiecki
Wykonawca prac geodezyjnych	Usługi Geodezyjne i Kartograficzne REGEO Adrian Kasprzak
Nr oraz data sporządzenia dokumentu zawierającego wynik pozytywnej weryfikacji	Protokół weryfikacji: Nr GK-III.6640.291.2018_3 z dnia 27.11.2020r.
Imię i nazwisko oraz nr uprawnień zawodowych kierownika prac	mgr inż. Przemysław Osika nr uprawnień 20495

GEODETA UPRAWNIONY
mgr inż. Przemysław Osika
nr. upr. zaw. 20495
tel. 512 621 528

woj. świętokrzyskie
pow. ostrowiecki
jedn. ewid. 260703_2 Bodzechów
obręb: 0017 Podszkodzie, 0023 Szewna
0024 Szwarszowice, 0025 Szyby
działki: według zakresu opracowania
sekcja: 7.144.23.20.4.2 E8
7.144.24.16.3.1 C1, D1, E1
7.144.23.20.4.4 A8, B7–8, C6–8, D5–7, E4–6
7.144.24.16.3.3 A1–2, B1
7.144.23.25.2.2 A4–8, B2–8, C1–5,7–8, D1–4,8, E1–3
7.144.23.25.2.1 D8, E6–8
7.144.23.25.2.3 A6–8, B4–8, C2–7, D1–6, E1–2
7.144.23.25.2.4 A1, B1
7.144.23.25.1.4 D8, E7–8
7.144.23.25.3.2 A2–8, B3–8, C1–6, D1–4, E1
7.144.23.25.4.1 A1
7.144.23.25.3.1 B3–4, C2–6, D2–8, E2,6–8
7.144.23.25.3.3 A2–8, B5–8, C4–6, D5
7.144.23.25.3.4 A1
7.144.24.21.1.1 A1, B2–3, C1–3, D1–4, E1–5
7.144.24.21.1.3 A2–6, B3–7, C4–8, D5–8, E4–6,8
7.144.24.21.1.4 C1, D1, E1–2
7.144.24.21.3.1 A5
7.144.24.21.3.2 A2–4, B3–4, C4–7, D5–8, E8
7.144.24.21.4.1 D1, E1–2
7.144.24.21.4.3 A2–3, B2–4, C3–7, D6–7

MAPA ark.1(5)

geodezyjnej inwentaryzacji powykonawczej
sieci kanalizacji sanitarnej w miejscowościach
Szyby, Podszkodzie wraz z infrastrukturą towarzyszącą
skala 1:500

wykonana przez Usługi Geodezyjne i Kartograficzne REGEO Adrian Kasprzak
ul. Wesoła 51 lok. 715 25–363 Kielce

Niniejsza mapa powstała na podstawie danych pozyskanych z P.O.D.G.iK.
w Ostrowcu Świętokrzyskim objętych licencją nr GK–III.6640.291.2018_2607_K05
z dnia 26.02.2018r. oraz pomiaru uzupełniającego w miesiącach styczeń, luty 2020r.

Mapę opracowano na podstawie materiałów PZGiK
Granice działek przyjęto z ewidencji gruntów i budynków.
Układ współrzędnych płaskich prostokątnych: PL–2000 strefa 7
Układ wysokościowy: PL–KRON60–NH
Geodezyjny układ odniesienia: PL–ETRF2000

Identyfikator pracy geodezyjnej: GK–III.6640.291.2018
Ostrowiec Świętokrzyski, dnia 05.03.2020r.

Wykonawca:

USŁUGI GEODEZYJNE I KARTOGRAFICZNE
REGEO
Adrian Kasprzak
25-363 Kielce, ul. Wesoła 51 lok.715
NIP 661-193-32-93 REGON 260382106
tel. 504 505 176 www.regeo.pl

GEODETA UPRAWNIONY
mgr inż. Przemysław Osika
nr. upr. zaw. 20495
tel. 512 621 528

DOKUMENTACJA POWYKONAWCZA

PRZEDSIĘBIORSTWO INSTALACYJNO-BUDOWLANE
„BCJ"
mgr inż. Bogusław Duma
UPRAWNIENIA BUDOWLANE
do kierowania robotami budowlanymi bez ograniczeń
w specjalności instalacyjnej w zakresie sieci, instalacji
i urządzeń wodociągowych i kanalizacyjnych,
cieplnych, wentylacyjnych i gazowych
Nr 37/Tbg/98; ŚDK/IS/0291/03