Poświadczam, że niniejszy dokument został opracowany w wyniku prac geodezyjnych i kartograficznych, których rezultaty zawiera operat techniczny pozytywnie zweryfikowany. Jednocześnie informuję, że jestem świadomy odpowiedzialności karnej za złożenie fałszywego oświadczenia.	
Identyfikator zgłoszenia prac geodezyjnych	GK-III.6640.291.2018
Organ służby geodezyjnej, który otrzymał zgłoszenie	Starosta Ostrowiecki
Wykonawca prac geodezyjnych	Usługi Geodezyjne i Kartograficzne REGEO Adrian Kasprzak
Nr oraz data sporządzenia dokumentu zawierającego wynik pozytywnej weryfikacji	Protokół weryfikacji: Nr GK-III.6640.291.2018_3 z dnia 27.11.2020r.
Imię i nazwisko oraz nr uprawnień zawodowych kierownika prac	mgr inż. Przemysław Osika nr uprawnień 20495

GEODETA UPRAWNIONY
mgr inż. Przemysław Osika
nr. upr. zaw. 20495
tel. 512 621 528

236/1
S-RII
223/1
dr
222/9
133/2
Tp
Br
25
m2
27
m
28
29
238/4
238/5
239/1
132/1
133/3
134/1
S
RIIIa
S-RIIIa
ch. bet.
ks200
ks160
127/1
S-RIIIb
S-RIII
Rllla
30
31
32
33
33A
34
35
36
37
135/1
258/1
136/5
136/3
137/1
138/6
138/7
138/8
138/10
220/1
43
44
45
173/3
173/4
173/5
174/2
174/3
174/4
175/1
176/1
Br-RII
47
48A
126/1
125/1
124/1
123/1
49
106/1
107/1
50
108/1
261/1
109/3
109/2
110/1
111/1
112/4
112/5
252/1
52
52A
52b
139/1
140/1
141/1
142/1
143/1
51
51A
144/1
145/1
146/1
147/5
147/4
147/1
147/6
53
53A
53B
262/2
148/7
148/6
148/4
149/1
54
150/1
151/1
55
55A
152/1
153/1
154/1
155/1
156/1
157/1
56
158/3
222/21
222/22
117/1
118/1
119/1
120/1
121/1
114
115
78A
248
249
ch.kostka
ciepl.

ORIENTACJA ARKUSZY

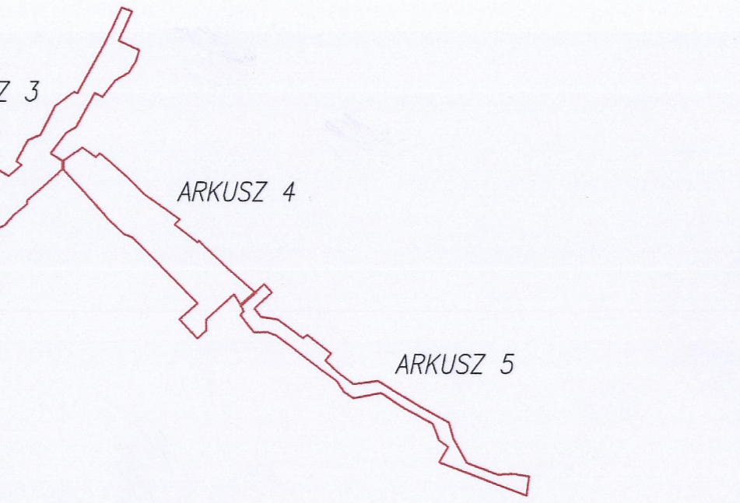
ARKUSZ 1
ARKUSZ 2
ARKUSZ 3
ARKUSZ 4
ARKUSZ 5

woj. świętokrzyskie
pow. ostrowiecki
jedn. ewid. 260703_2 Bodzechów
obręb: 0017 Podszkodzie, 0023 Szewna
0024 Szwarszowice, 0025 Szyby
działki: według zakresu opracowania
sekcja: 7.144.23.20.4.2 E8
7.144.24.16.3.1 C1, D1, E1
7.144.23.20.4.4 A8, B7–8, C6–8, D5–7, E4–6
7.144.24.16.3.3 A1–2, B1
7.144.23.25.2.2 A4–8, B2–8, C1–5,7–8, D1–4,8, E1–3
7.144.23.25.2.1 D8, E6–8
7.144.23.25.2.3 A6–8, B4–8, C2–7, D1–6, E1–2
7.144.23.25.2.4 A1, B1
7.144.23.25.1.4 D8, E7–8
7.144.23.25.3.2 A2–8, B3–8, C1–6, D1–4, E1
7.144.23.25.4.1 A1
7.144.23.25.3.1 B3–4, C2–6, D2–8, E2,6–8
7.144.23.25.3.3 A2–8, B5–8, C4–6, D5
7.144.23.25.3.4 A1
7.144.24.21.1.1 A1, B2–3, C1–3, D1–4, E1–5
7.144.24.21.1.3 A2–6, B3–7, C4–8, D5–8, E4–6,8
7.144.24.21.1.4 C1, D1, E1–2
7.144.24.21.3.1 A5
7.144.24.21.3.2 A2–4, B3–4, C4–7, D5–8, E8
7.144.24.21.4.1 D1, E1–2
7.144.24.21.4.3 A2–3, B2–4, C3–7, D6–7

MAPA ark.2(5)

geodezyjnej inwentaryzacji powykonawczej
sieci kanalizacji sanitarnej w miejscowościach
Szyby, Podszkodzie wraz z infrastrukturą towarzyszącą
skala 1:500

wykonana przez Usługi Geodezyjne i Kartograficzne REGEO Adrian Kasprzak
ul. Wesoła 51 lok. 715 25–363 Kielce

Niniejsza mapa powstała na podstawie danych pozyskanych z P.O.D.G.iK.
w Ostrowcu Świętokrzyskim objętych licencją nr GK–III.6640.291.2018_2607_K05
z dnia 26.02.2018r. oraz pomiaru uzupełniającego w miesiącach styczeń, luty 2020r.

Mapę opracowano na podstawie materiałów PZGiK
Granice działek przyjęto z ewidencji gruntów i budynków.
Układ współrzędnych płaskich prostokątnych: PL–2000 strefa 7
Układ wysokościowy: PL–KRON60–NH
Geodezyjny układ odniesienia: PL–ETRF2000

Identyfikator pracy geodezyjnej: GK–III.6640.291.2018
Ostrowiec Świętokrzyski, dnia 05.03.2020r.

Wykonawca:

USŁUGI GEODEZYJNE I KARTOGRAFICZNE
REGEO
Adrian Kasprzak
25-363 Kielce, ul. Wesoła 51 lok.715
NIP 656-193-32-93 REGON 260382106
tel. 504 505 176 www.regeo.pl

GEODETA UPRAWNIONY
mgr inż. Przemysław Osika
nr. upr. zaw. 20495
tel. 512 621 528

DOKUMENTACJA
POWYKONAWCZA

PRZEDSIĘBIORSTWO INSTALACYJNO-BUDOWLANE
„BCJ”
mgr inż. Bogusław Duma
UPRAWNIENIA BUDOWLANE
do kierowania robotami budowlanymi bez ograniczeń
w specjalności instalacyjnej w zakresie sieci, instalacji
i urządzeń wodociągowych i kanalizacyjnych,
cieplnych, wentylacyjnych i gazowych
Nr 87/Tbg/98, PDK/IS/0291/03